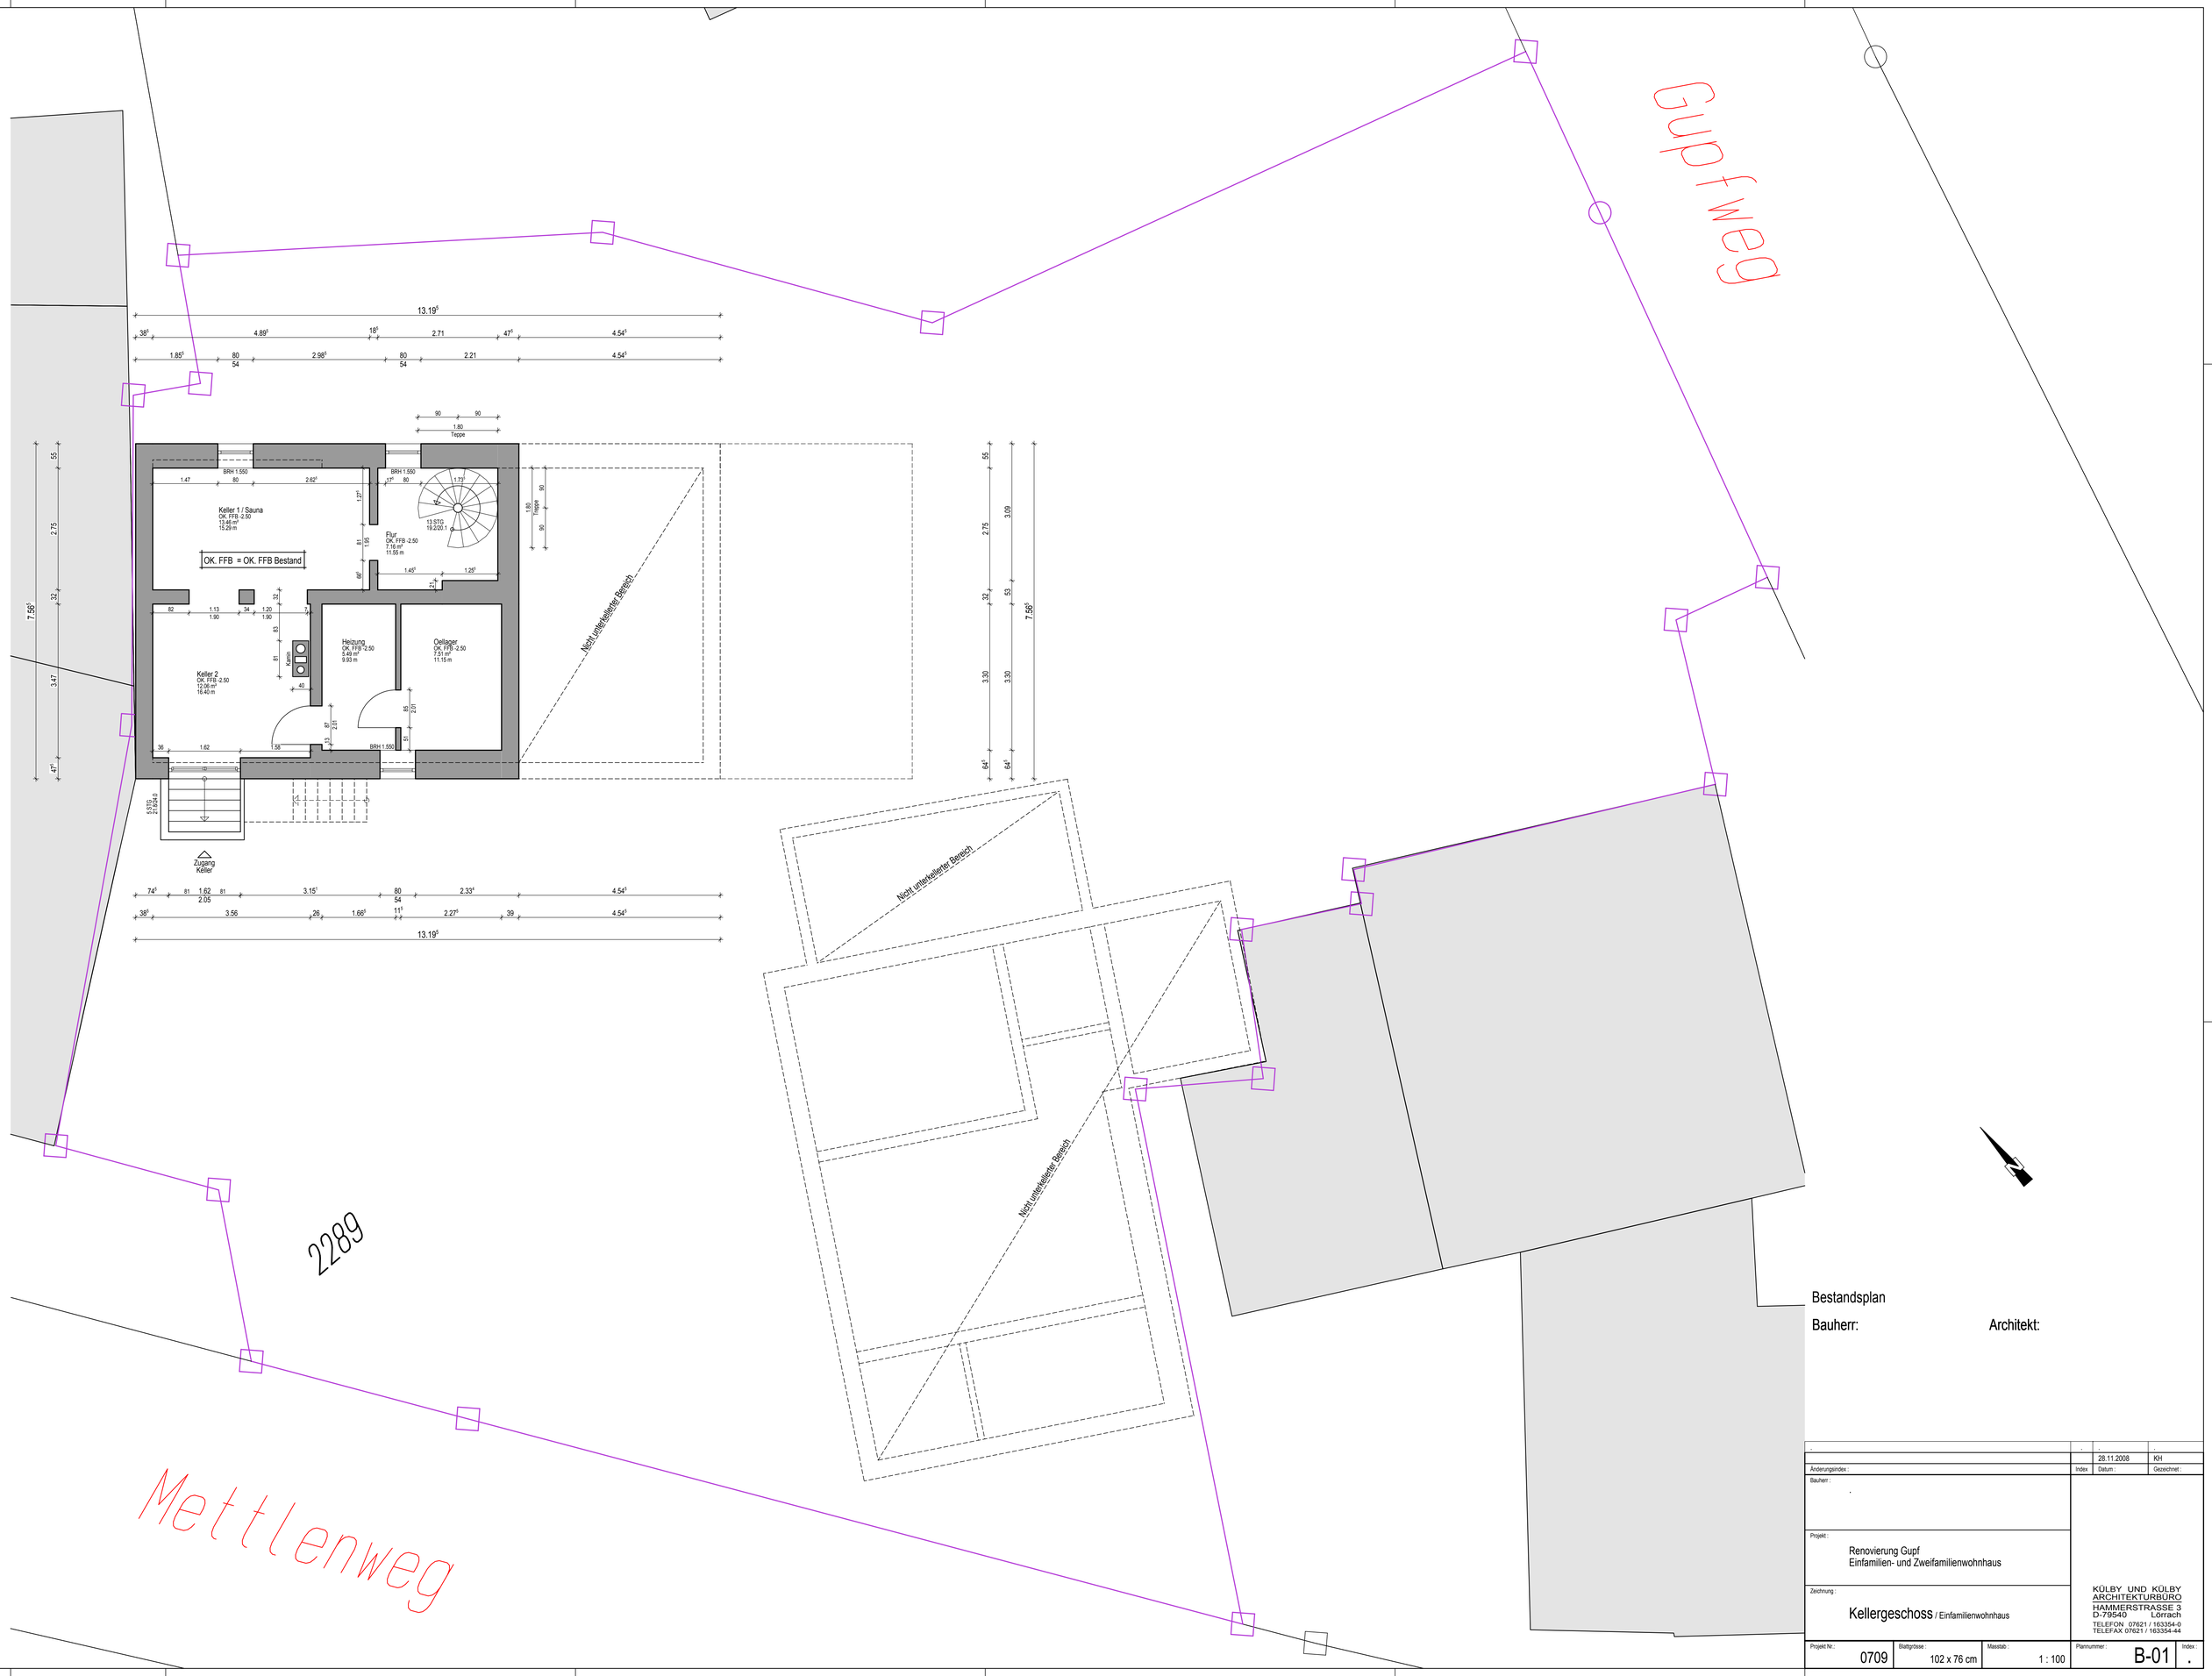

Bestandsplan

Bauherr:

Architekt:

.	.	.	.
		28.11.2008	KH
Änderungsindex :	Index	Datum :	Gezeichnet :

Bauherr :

.

Projekt :

Renovierung Gupf
Einfamilien- und Zweifamilienwohnhaus

Zeichnung :

Kellergeschoss / Einfamilienwohnhaus

KÜLBY UND KÜLBY
ARCHITEKTURBÜRO
HAMMERSTRASSE 3
D-79540 Lörrach
TELEFON 07621 / 163354-0
TELEFAX 07621 / 163354-44

Projekt Nr.:	Blattgröße :	Maßstab :	Plannummer :	Index :
0709	102 x 76 cm	1 : 100	B-01	.